STAROSTWO POWIATOWE w KRAKOWIE
FILIA W WĘGRZCACH
Wydział Architektury
Referat III Architektoniczno - Budowlany
32-020 Wieliczka, ul. Rynek Główny 9
tel. (12) 259-34-23 fax (12) 259-34-37

MAPA DO CELÓW PROJEKTOWYCH

skala 1:500 sekcja 7.126.10.08.4.2

gmina 120615_2, Wielka Wieś
obręb Nr 0007, Modliniczka
działka 899/3

GKiK-II.6640.12771.2024

Układ odniesienia wysokości EVRF 2007
Układ wsp. poziomych "2000"

Sytuacja zgodna z terenem na listopad 2024r

Wykonał mgr inż. PIOTR LIWORA
geodeta uprawniony na podstawie
art. 45i ust. 1 ustawy z dnia 17 maja 1989r
Prawo geodezyjne i kartograficzne
(Dz.U. z 2019 r. poz 725, z późn. zm.)
wydanego przez Głównego Geodetę Kraju
tel. 731 217 437

Lp. zlecenia 290/24

Data 18.11.2024

Poświadczam, że niniejszy dokument został opracowany w wyniku prac geodezyjnych i kartograficznych, których rezultaty zawiera operat techniczny pozytywnie zweryfikowany. Jednocześnie informuję, że jestem świadomy odpowiedzialności karnej za złożenie fałszywego oświadczenia	
Identyfikator zgłoszenia prac geodezyjnych	GKiK-II.6640.15463.2024
Organ służby geodezyjnej, który otrzymał zgłoszenie	Starosta Powiatu Krakowskiego
Wykonawca prac geodezyjnych	GEODEZJA S.C. KLIMASARA, LIWORA 32-085 Szyce, Olkuska 5 NIP 513-026-97-66
Nr oraz data sporządzenia dokumentu zawierającego wynik pozytywnej weryfikacji	Protokół nr GKiK-II.6640.15463.2024_251152 dn. 28.11.2024
Imię i nazwisko oraz nr uprawnień zawodowych kierownika prac	Piotr Liwora Uprawnienia zawodowe nr Z3016

GEODEZJA S.C.
KLIMASARA, LIWORA
NIP: 513 026 97 66
32-085 Szyce ul. Olkuska 5

Nie wyklucza się istnienia w terenie innych nie wskazanych na niniejszej mapie urządzeń podziemnych, które nie były zgłoszone do inwentaryzacji lub o których brak jest informacji w instytucjach branżowych.

Warunkiem rozpoczęcia prac budowlanych jest wytyczenie w terenie projektowanej budowli, a po jej zakończeniu wykonanie inwentaryzacji powykonawczej przez jednostkę wykonawstwa geodezyjnego na zlecenie inwestora

Klasy i użytki zgodne z ewidencją gruntów. Przebieg granic zewnetrznych pozyskana na podstawie danych PZGiK

Wykazane na niniejszej mapie granice przedmiotowej nieruchomości określono z wymaganą dokładnością

Opis przeznaczenia terenu według miejscowego planu zagospodarowania przestrzennego.

Niniejsza mapa została wykonana bez ustalenia obciążeń dot. służebności gruntowych.

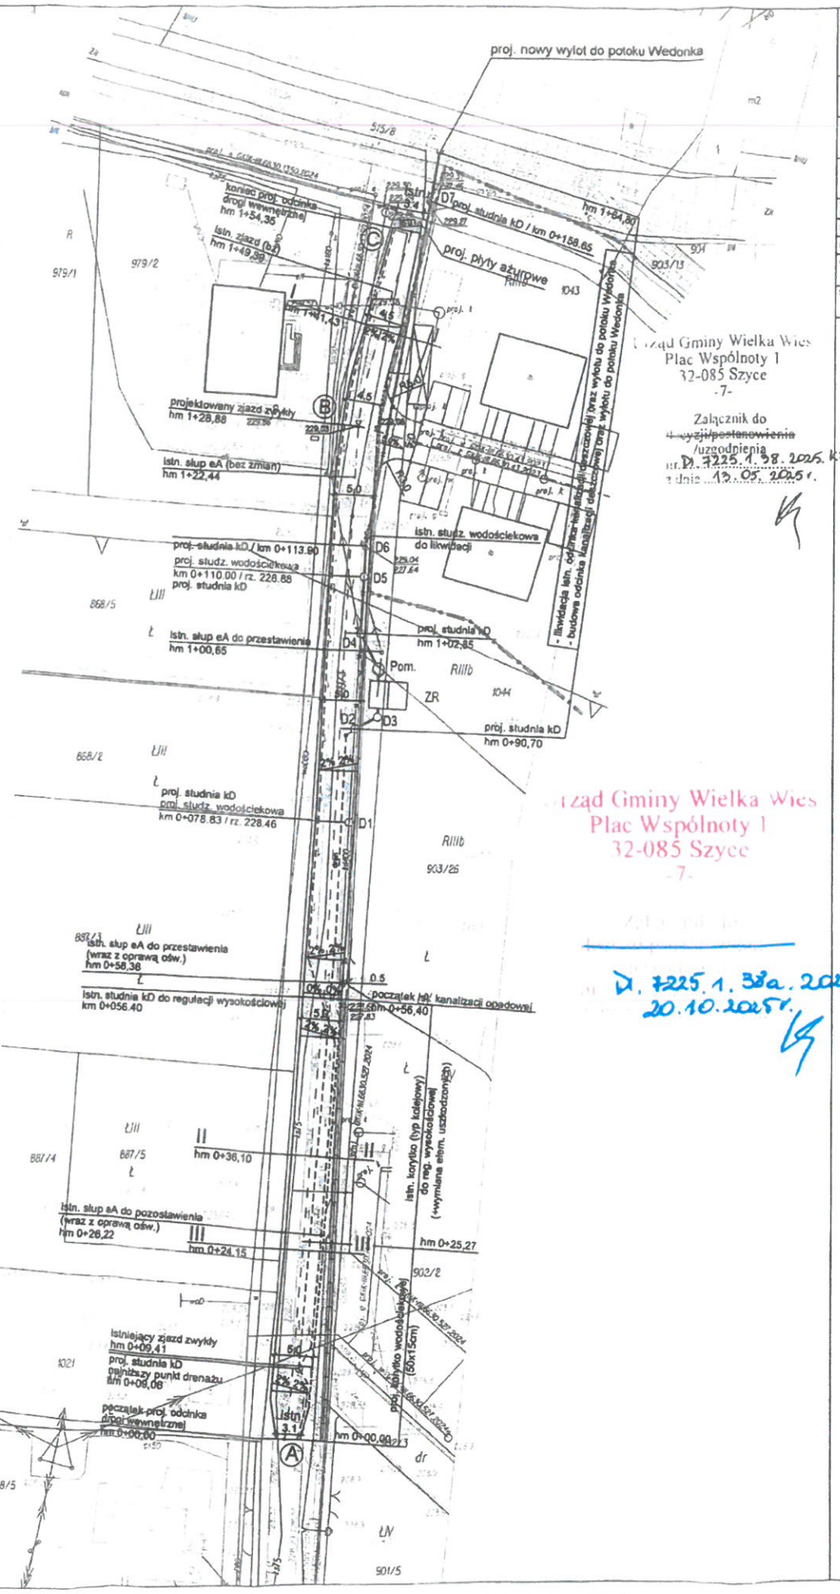

Urząd Gminy Wielka Wieś
Plac Wspólnoty 1
32-085 Szyce
-7-

Załącznik do
~~1. wyjaśnienia~~
/uzgodnienia
nr D.7225.1.38.2025.KŻ
z dnia 13.05.2025 r.

Urząd Gminy Wielka Wieś
Plac Wspólnoty 1
32-085 Szyce
-7-

D. 7225.1.38a.2025.KŻ
20.10.2025 r.

ZGODNOŚĆ

d.a.-projekt
Biuro Projektów Dróg, Ulic i Mostów
mgr inż. Dominik Adamczyk
NIP: 678-168-71-46
ul. Rydlówka 44/7, 30-363 Kraków
tel. (12) 260 05 73, 294 82 66

THE BLOK GRUPA PROJEKTOWA sp. z o.o.
30-048 KRAKÓW, UL. URZĘDNICZA 47/8 TEL. + 48 12 429 23 43

INWESTOR:	NEST DOM SP. Z O.O. 32-085 MODLNICZKA, UL.PROF. A.ROŻAŃSKIEGO 52		
TEMAT:	PRZEBUDOWA ODCINKA DROGI WEWNĘTRZNEJ DZ. NR 899 MSC. MODLNICZKA GM. WIELKA WIEŚ		
TYTUŁ RYSUNKU:	SYTUACJA		
BRANŻA:	DROGI	NR RYS. 1	NR AKTUALIZACJI: ---- SKALA 1:500
FAZA:	PB		
AUTOR:	mgr inż. DOMINIK ADAMCZYK upr. nr ewid. 268/2000	PODPIS:	DATA 04.2025
SPRAWDZIŁ:	mgr inż. JACEK SZLACHTA upr. nr ewid. MAP/0299/POOD/07		

LEGENDA

- PROJ. KRAWĘŻNIKI BET. WIBROPRAS. 15/30cm (odsł. 5cm)
- PROJ. OPORNIK BET. WIBROPRAS. 15/30cm (odsł. 0cm) – zjazdy
- PROJ. NAWIERZCHNIA DROGI WEWNĘTRZNEJ (beton asfaltowy)
- PROJ. NAWIERZCHNIA ZJAZDU NA TEREN INWESTYCJI KUBATUROWEJ (kostka betonowa wibroprasowana) –w granicy działki nr 899
- PROJ. NAWIERZCHNIA DROGI WEWNĘTRZNEJ (płyty ażurowe)
- PROJ. STUDZIENKA WODOŚCIEKOWA Z PRZYKANALIKIEM
- ISTN. KORYTKO WODOŚCIEKOWE (TYP KOLEJOWY)
- PROJ. KORYTKO WODOŚCIEKOWE (50x15cm)
- PROJ. DRENAŻ (PCV ø150mm) WRAZ Z KIERUNKIEM SPŁYWU
- ISTN. ELEMENTY DO LIKWIDACJI
- PROJ. SPADKI POPRZECZNE
- ZAKRES INWESTYCJI KUBATUROWEJ
- ELEMENTY INWESTYCJI KUBATUROWEJ

LEGENDA (sieci uzbrojenia terenu)

wg odgrębnych opracowań oraz uzgodnień

- PROJ. KANALIZACJA DESZCZOWA
- PROJ. ZBIORNIK SZCZELNY
- PROJ. SŁUPY eA WRAZ Z OPRAWAMI DO PRZESTAWIENIA

inż. Zbigniew Kryc
Uprawnienia budowlane do projektowania i kierowania robotami budowlanymi bez ograniczeń w specjalności instalacyjnej w zakresie sieci, instalacji i urządzeń elektrycznych i elektroenergetycznych
wykonawcze Nr ewid. 331/2001
projektowe MAP/0273/POOE/96