Miejskie Przedsiębiorstwo
Gospodarki Komunalnej Spółka z o.o.
38-200 Jasło, ul. Na Kotlinę 33
tel. 13 443 67 60, BOK 13 443 67 62
www.mpgk.jasło.pl, sekretariat@mpgk.jasło.pl
NIP 685-000-43-07, REGON 370373355
KRS-0000080708

ZWK-U- 1502/2025

Jasło, dnia 2025-03-31

URZĄD GMINY BRZYSKA
Sekretariat
Wpłynęło 02. 04. 2025
Lp. 1824 podpis

Gmina Brzyska
38–212 Brzyska 1

W odpowiedzi na wniosek znak: B.7011.2.2025 z dnia 20-03-2025r., Miejskie Przedsiębiorstwo Gospodarki Komunalnej Spółka z o.o. w Jaśle określa warunki podłączenia budynków położonych w miejscowości Brzyska do miejskiej sieci wodociągowej miasta Jasła.

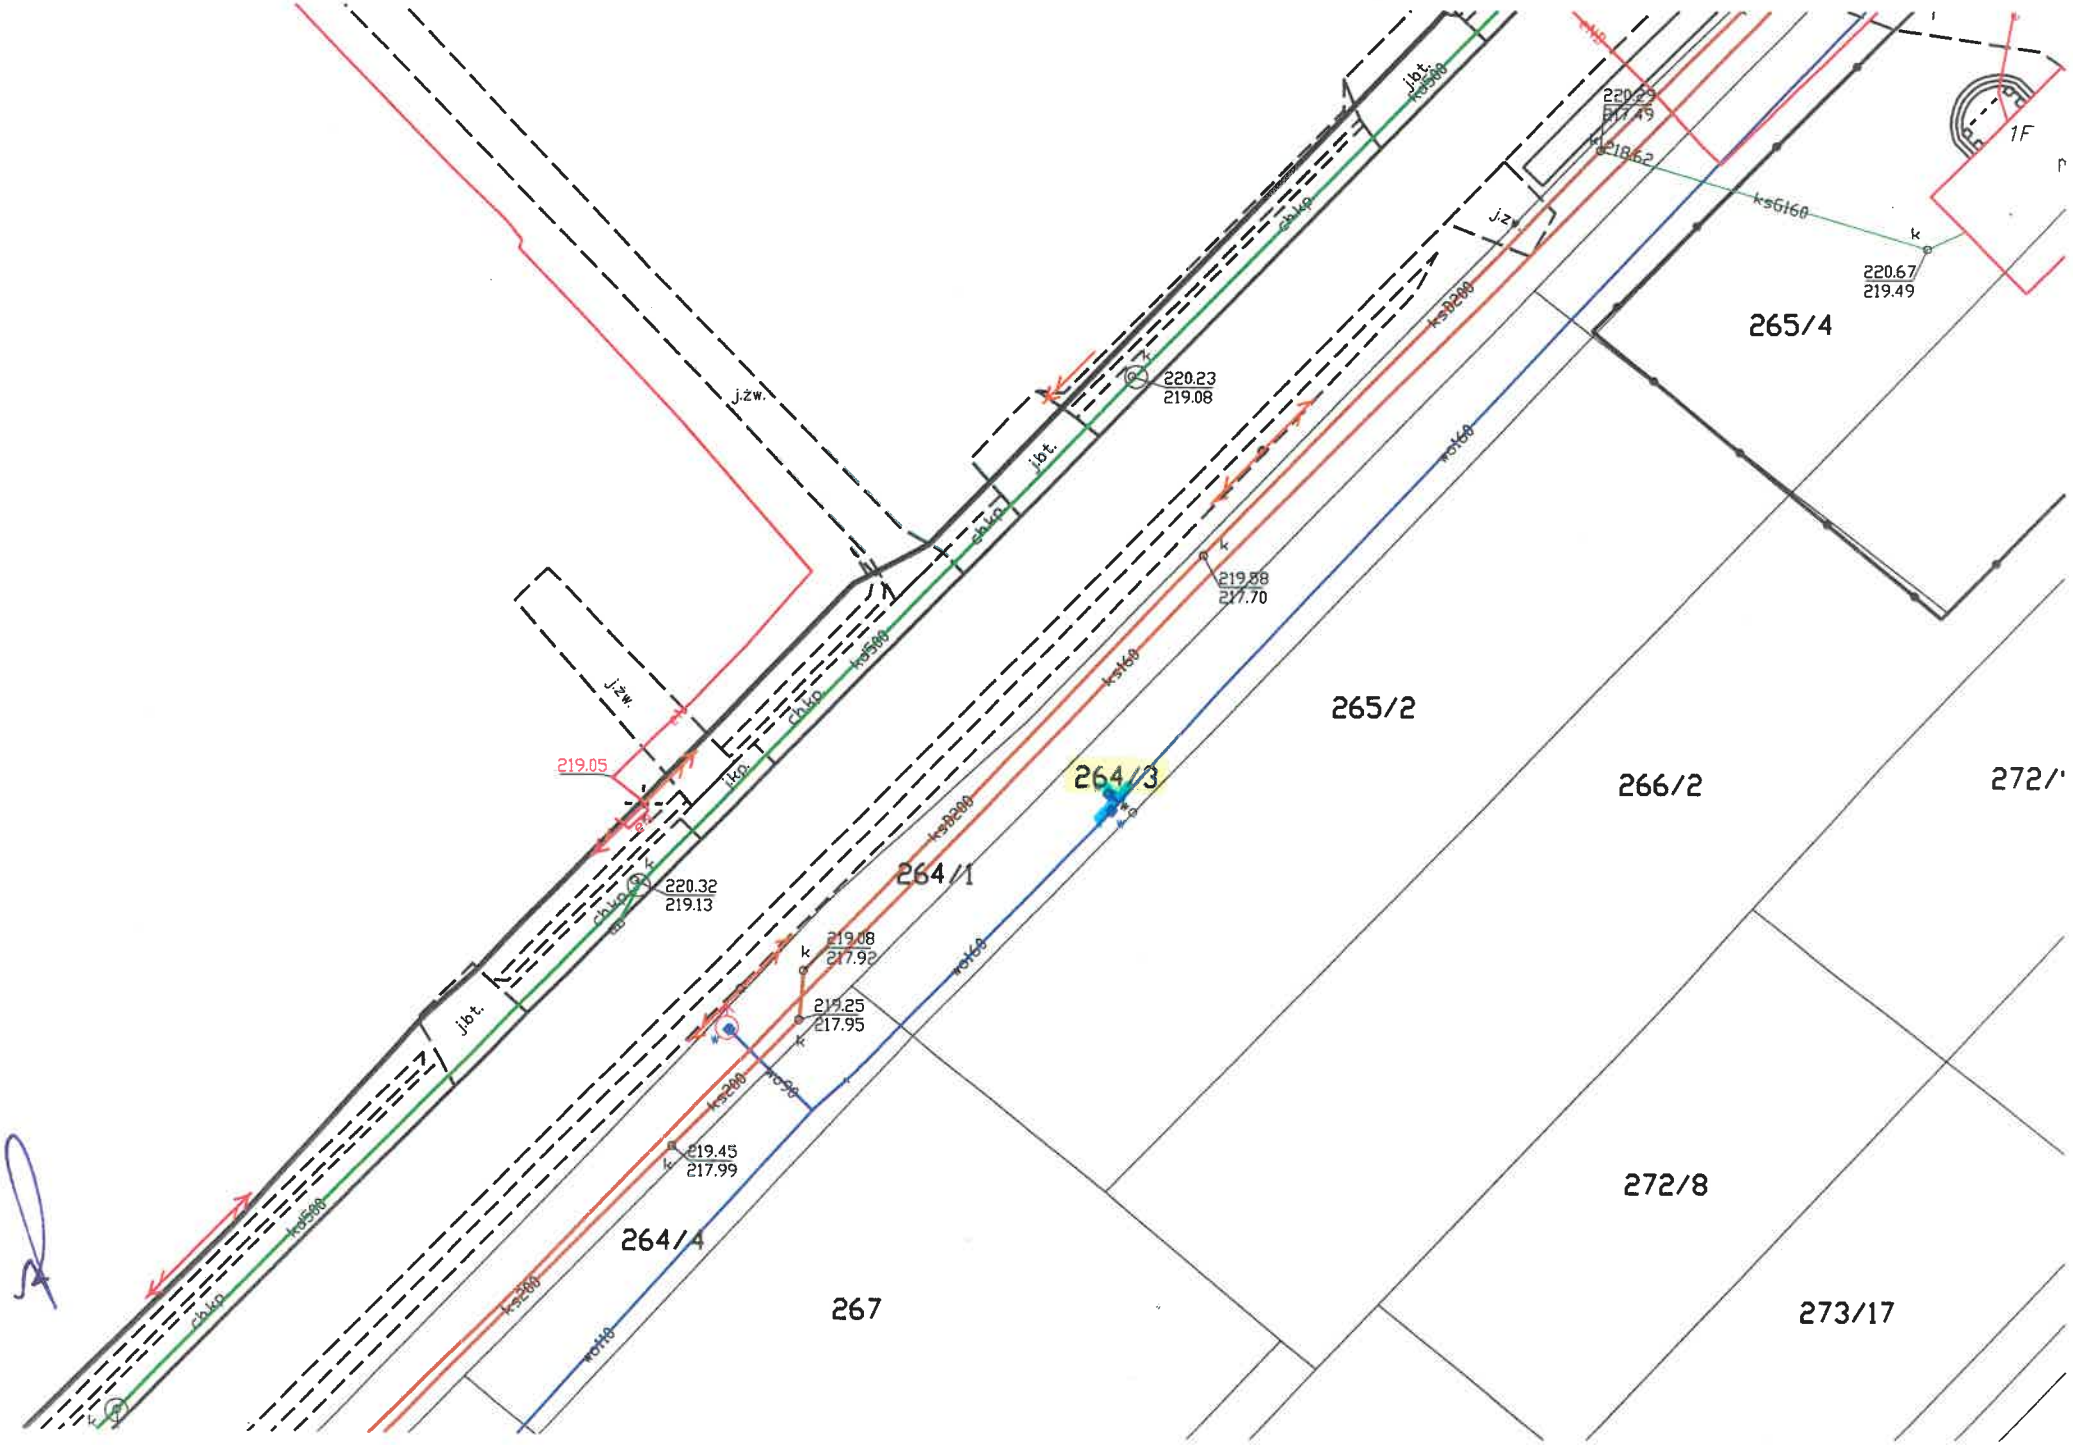
A. Wnioskodawca:
Gmina Brzyska, 38-212 Brzyska 1

B. Sieć wodociągowa, warunki przyłączenia:
B. 1. Miejsce przyłączenia: sieć wodociągowa z rur PE o średnicy 160 mm, zlokalizowana na działce nr ewid. 264/3 przy ulicy Krajowickiej w Jaśle.
B. 2. Miejsce przyłączenia naniesiono na planie sytuacyjno - wysokościowym w skali 1:500 (w załączeniu).
B. 3. Zapotrzebowanie na wodę wynosi: 7,0 dm^3/s (cele socjalno - bytowe).
B. 4. Sposób podłączenia: poprzez montaż tulei kołnierzowej PE do istniejącej zasuwy DN150.
B. 5. Za miejscem włączenia należy wybudować studnię wodomierzową i wyposażyć ją w system zaworów przed i za wodomierzem oraz zawór zwrotny antyskażeniowy.
B. 6. Ciśnienie wody w miejscu przyłączenia wynosi w granicach od 0,2 MPa do 0,52 MPa.

C. Wymogi formalne.
C. 1. Budowę wodociągu należy realizować zgodnie z obowiązującymi w tym przedmiocie przepisami.
C. 2. Trasa wodociągu i jego opis techniczny wymaga uzgodnienia z tut. Przedsiębiorstwem.
C. 3. Stosowane materiały muszą posiadać aktualne dokumenty dopuszczenia do stosowania w budownictwie.
C.4.1. Prace ziemne w obrębie sieci wodociągowej lub kanalizacyjnej powinny być wykonane ręcznie pod nadzorem pracownika tut. Przedsiębiorstwa. Na 2 dni przed rozpoczęciem robót należy poinformować Przedsiębiorstwo o zamiarze rozpoczęcia robót.
C. 4.2. Z robót zanikowych budowy wodociągu należy sporządzić notatki z udziałem przedstawiciela tut. Przedsiębiorstwa.
C. 5. Wykonany wodociąg przed zasypaniem podlega odbiorowi końcowemu z udziałem przedstawiciela tut. Przedsiębiorstwa na wniosek Wnioskodawcy. Do dokumentów odbiorowych należy dołączyć inwentaryzację powykonawczą z placu budowy lub oświadczenie geodety o przyjęciu do inwentaryzacji i zgodności wykonania z projektem budowlanym.
C. 6. Warunki przyłączenia ważne są dwa lata od daty ich określenia.
C. 7. Pobór wody będzie możliwy po zawarciu oddzielnej umowy o zaopatrzenie w wodę.

Otrzymują:
1 x Adresat + zał.
1x ZWK a/a

PREZES ZARZĄDU
mgr inż. Paweł Zawada


j.żw.
j.żw.
j.bt.
j.bt.
j.bt.
j.z
1F
220.23
219.08
220.32
219.13
219.05
219.58
217.70
219.08
217.92
219.25
217.95
219.45
217.99
220.67
219.49
218.62
k-sd200
k-st60
k-st160
kd500
ch.kp
ikp
264/1
264/3
264/4
265/2
265/4
266/2
267
272/8
273/17