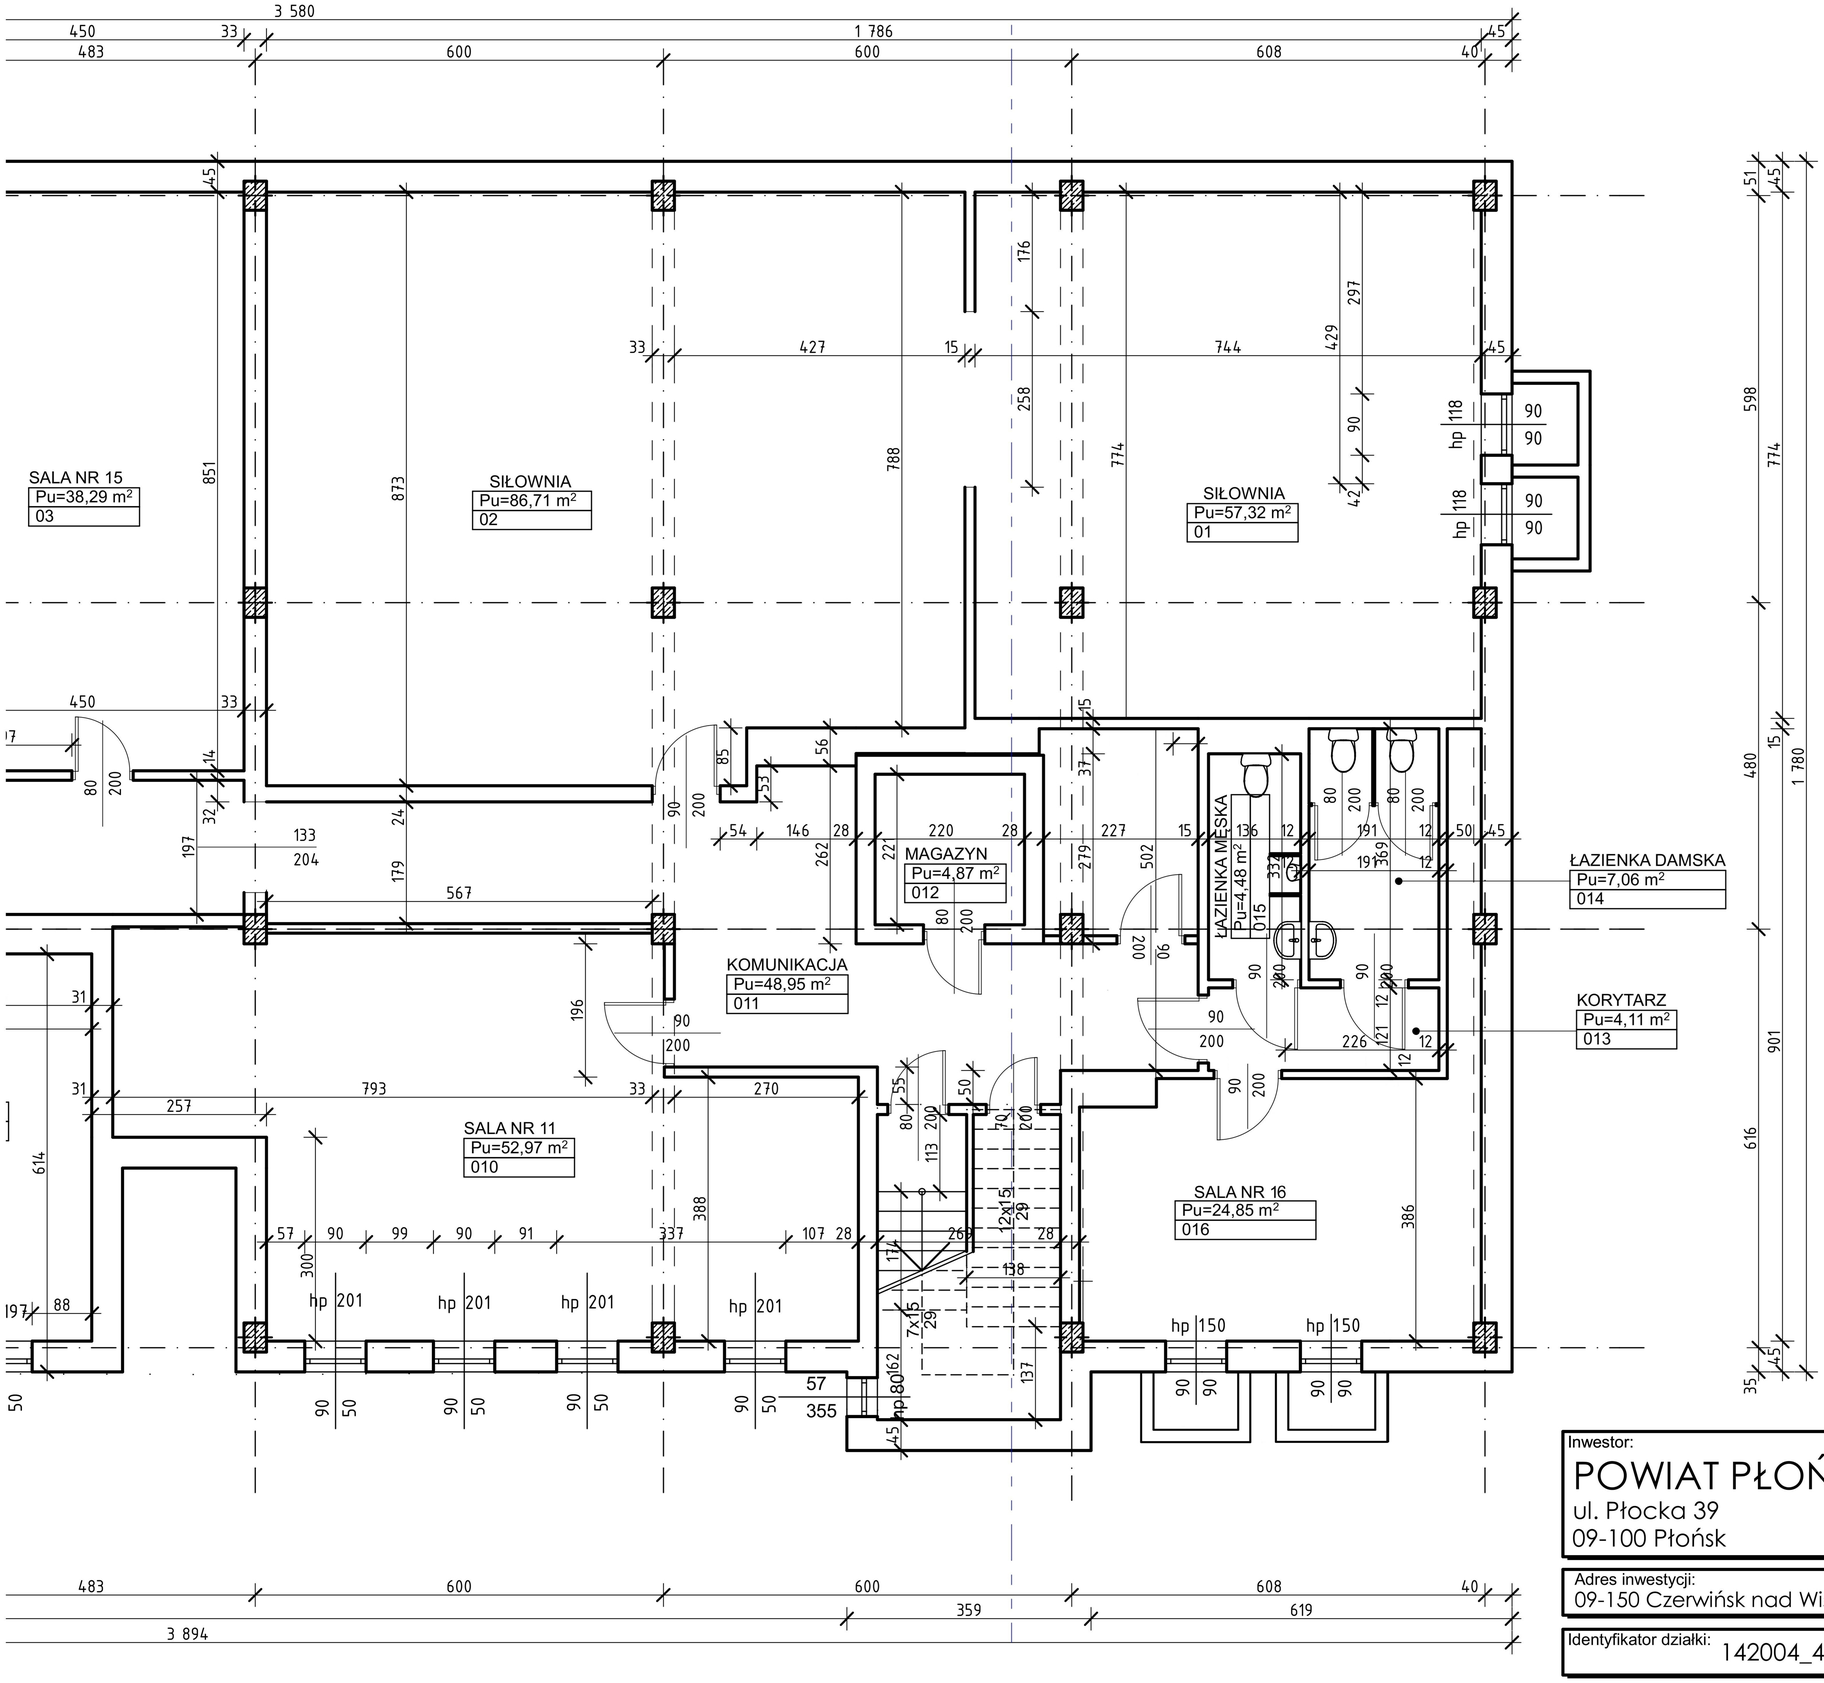



RZUT 1:100

Inwestor:
POWIAT PŁOŃSKI
ul. Płocka 39
09-100 Płońsk

Adres inwestycji:
09-150 Czerwińsk nad Wisłą, ul. Władysława Jagiełły 24

Identyfikator działki:
142004_4.0021.405/6, 405/7, 405/56

Temat rysunku:
Inwentaryzacja

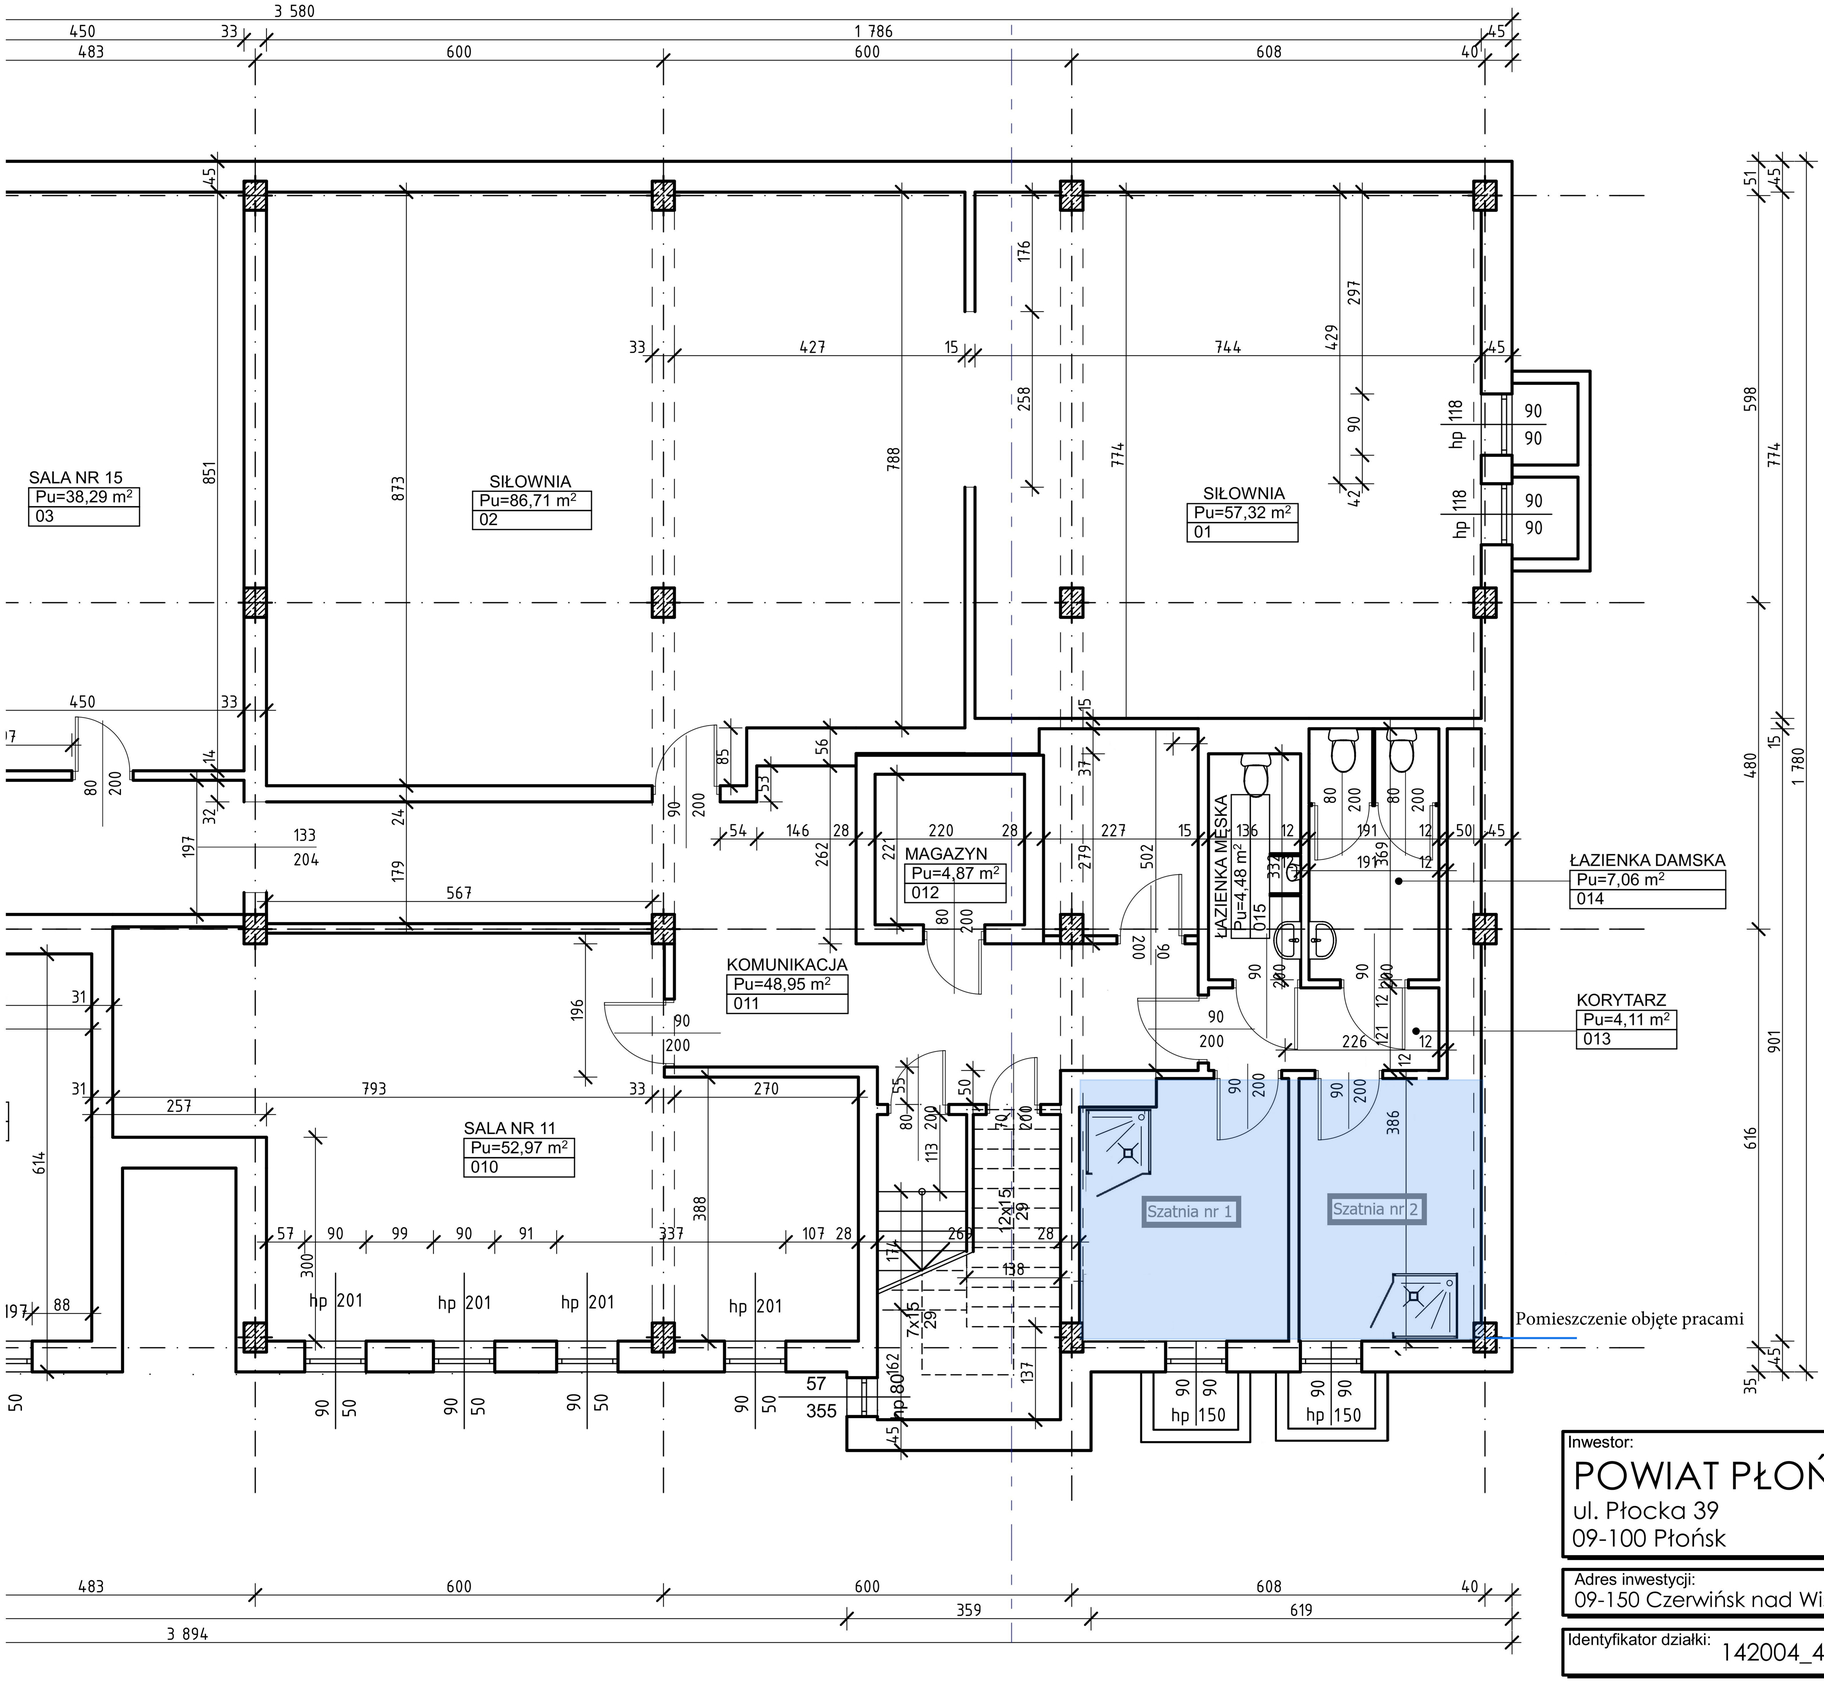

RZUT 1:100

Inwestor:
POWIAT PŁOŃSKI
ul. Płocka 39
09-100 Płońsk

Adres inwestycji:
09-150 Czerwińsk nad Wisłą, ul. Władysława Jagiełły 24

Identyfikator działki:
142004_4.0021.405/6, 405/7, 405/56


Temat rysunku:
Projekt wydzielenia szatni z natryskami

RZUT PIWNICY

Skala 1:100

DOKUMENTACJA POWYKONAWCZA

KLIMAWENT
Spółka z o.o.
02-220 Warszawa, ul. Łopuszańska 20A
tel./fax (22) 843-63-48, tel. (22) 843-63-18

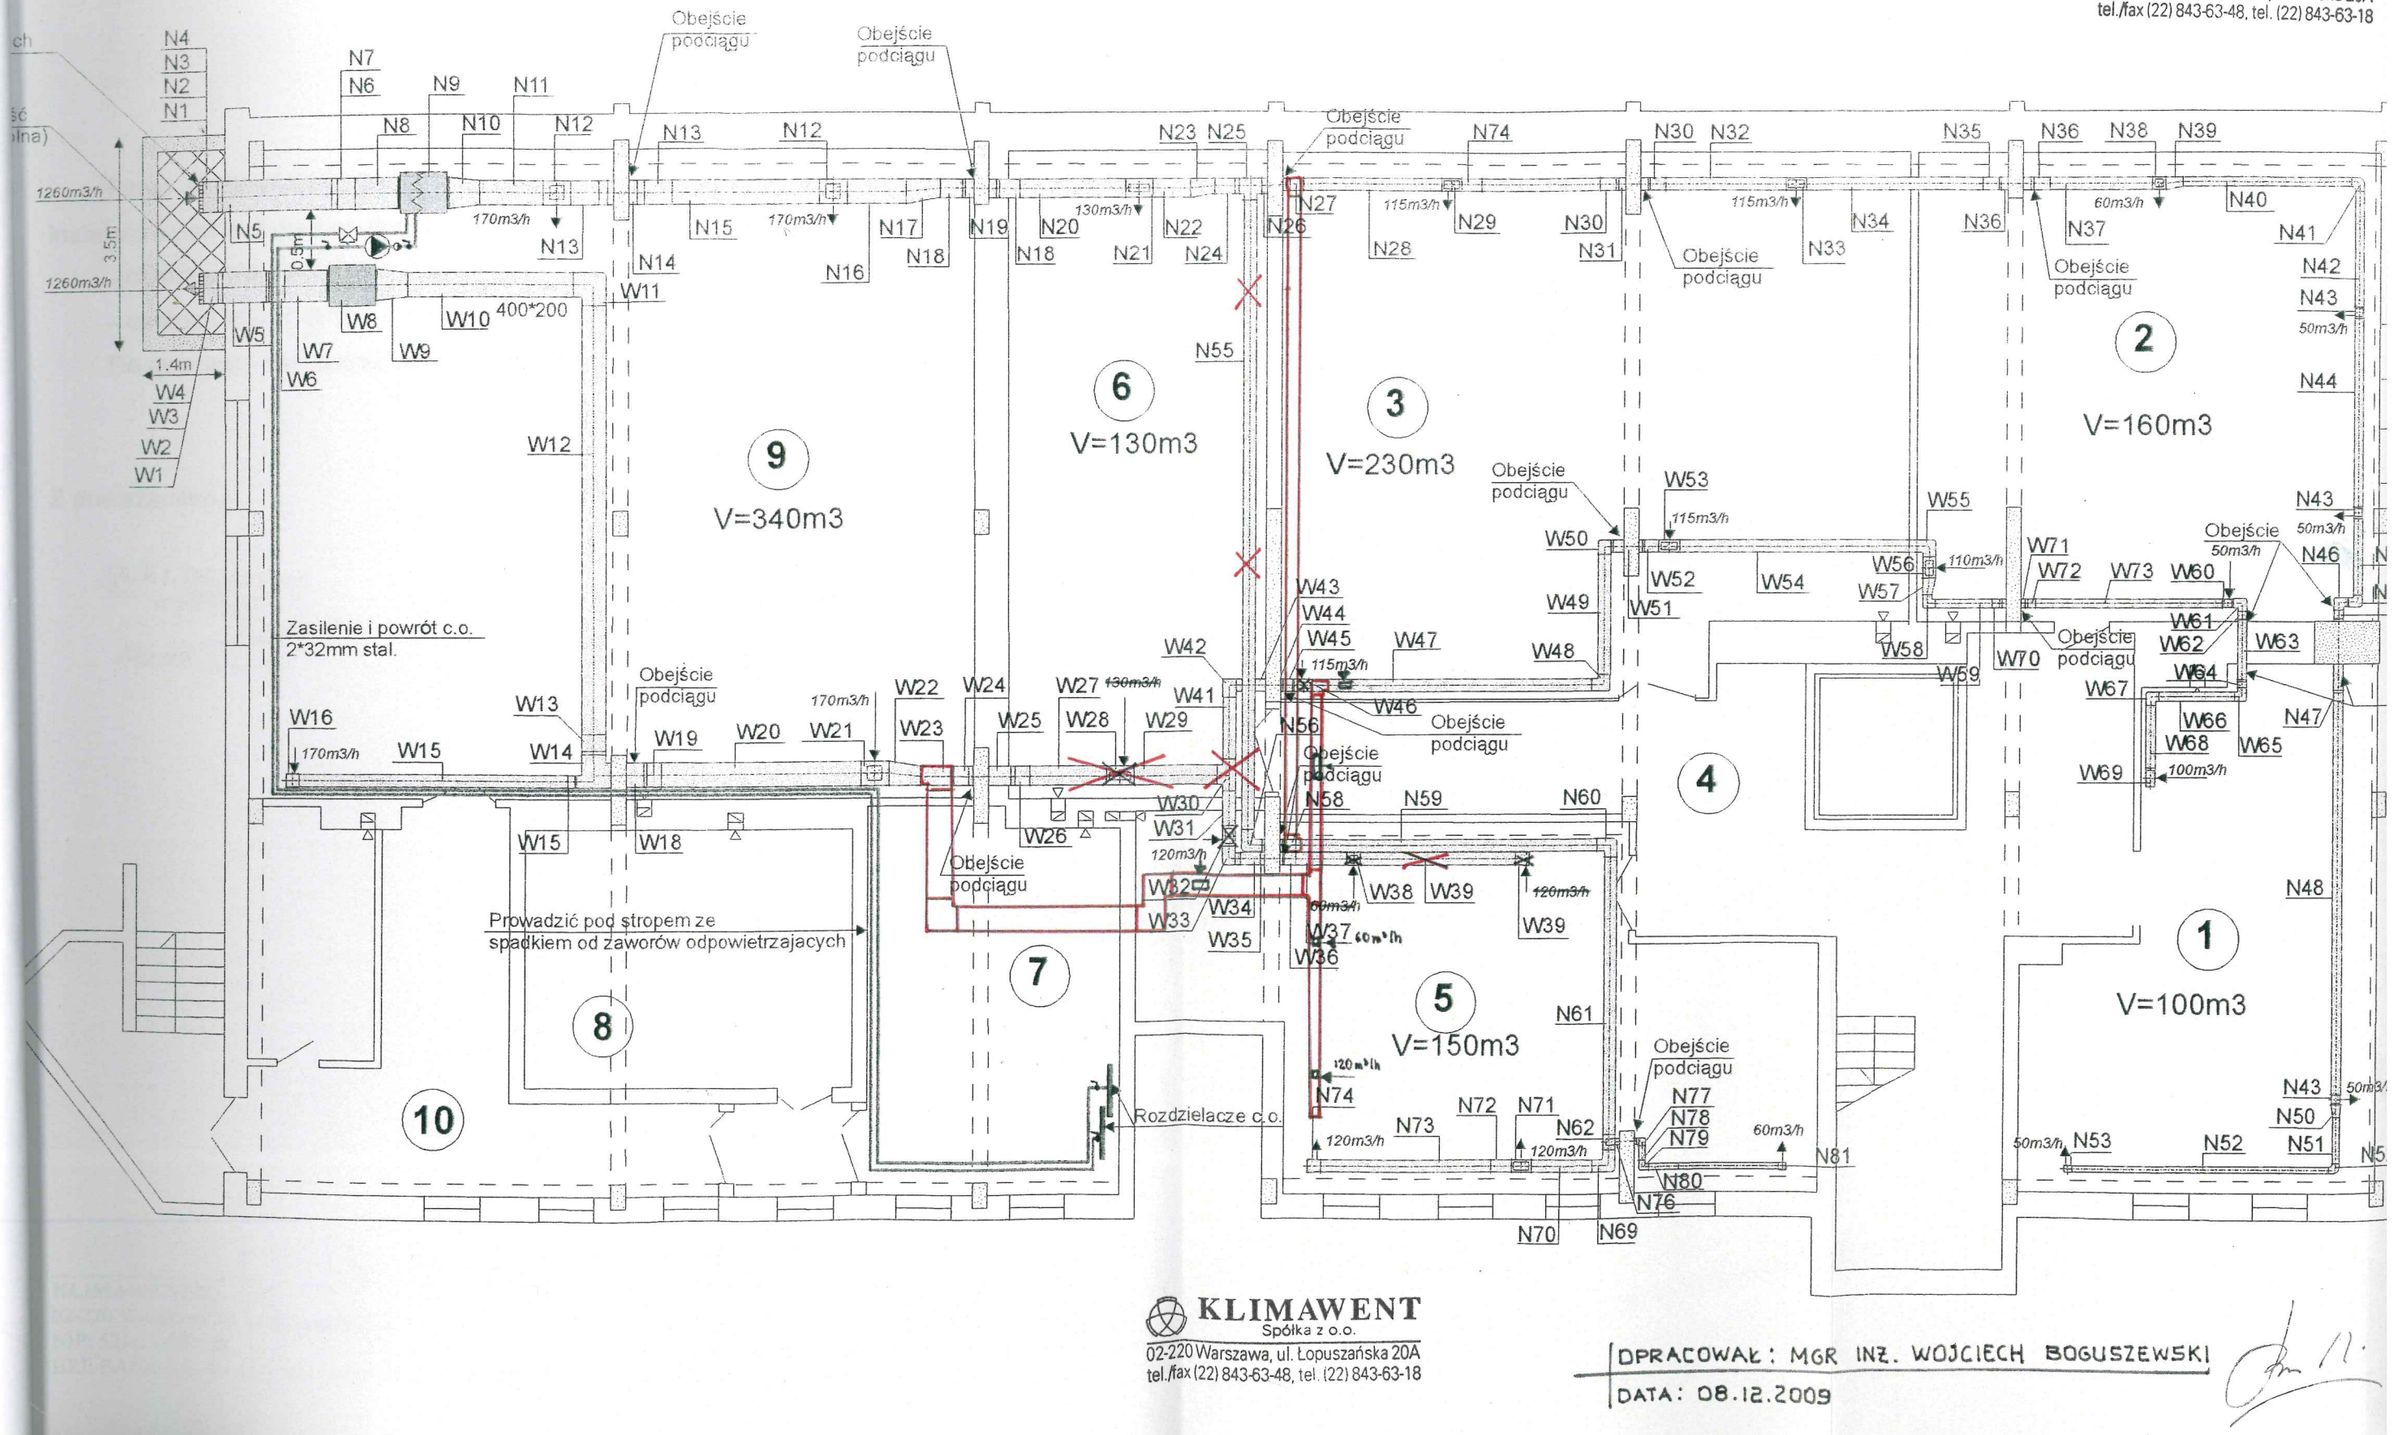

KLIMAWENT
Spółka z o.o.
02-220 Warszawa, ul. Łopuszańska 20A
tel./fax (22) 843-63-48, tel. (22) 843-63-18

OPRACOWAŁ: MGR INŻ. WOJCIECH BOGUSZEWSKI

DATA: 08.12.2009