
PRZEKRÓJ A–A
skala 1:50

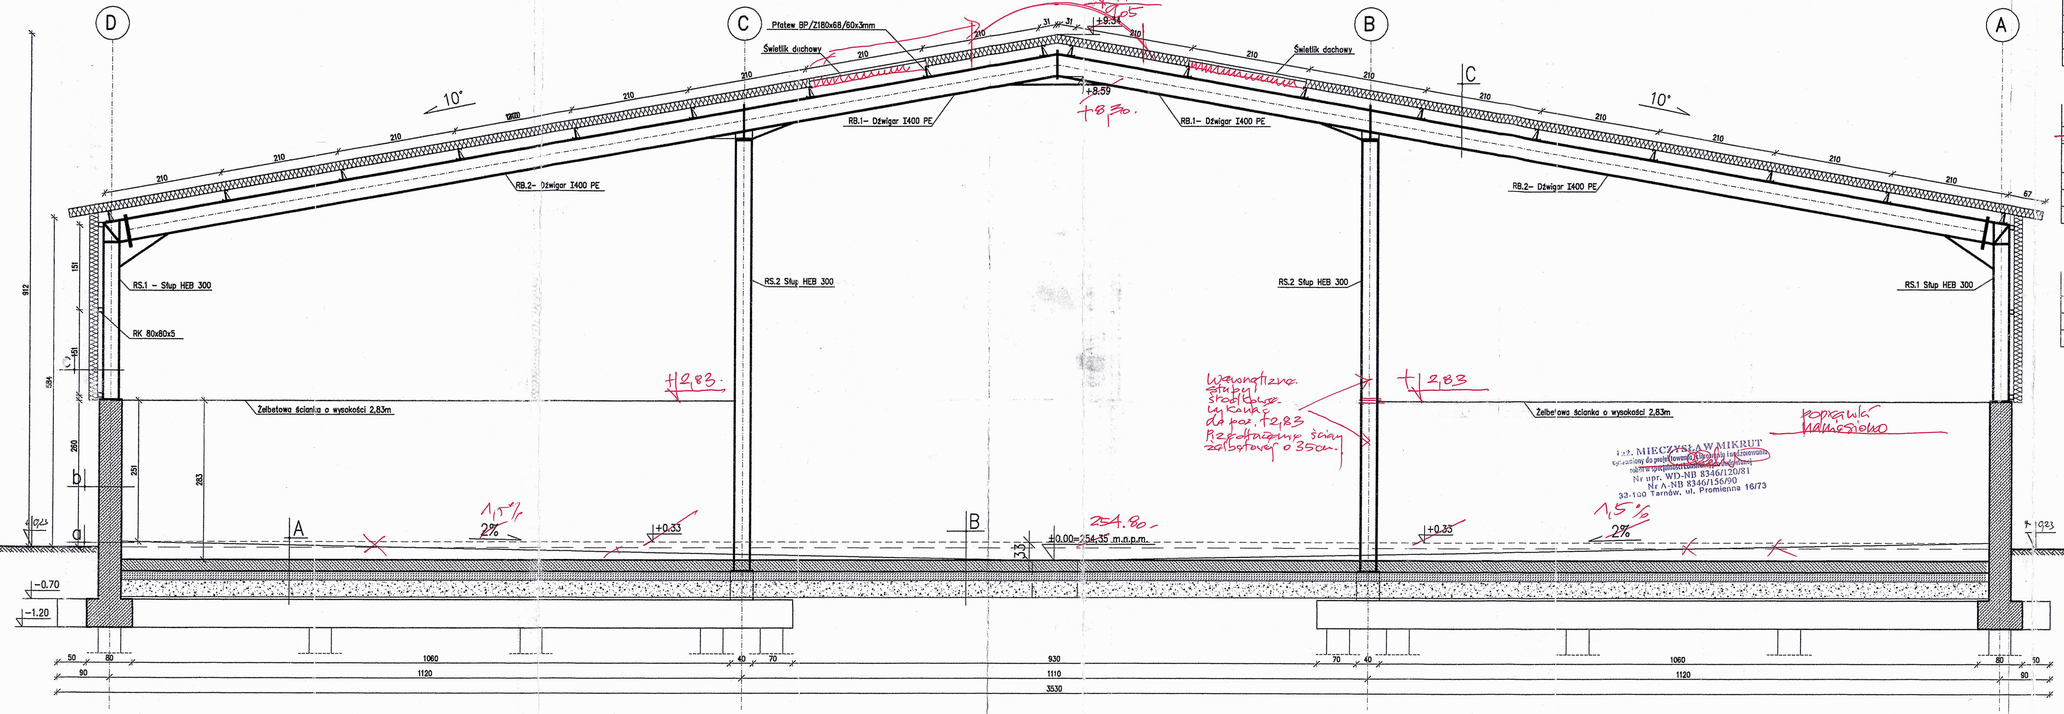

A

~~Beton spadkowy C35/45 szczelny W8~~
Płyta gr. 20cm z betonu B35/45 szczelnego W8 ze zbrojeniem rozproszonym 20kg/m^3
Izolacja z folii PE gr. 0,3 mm x 2
Podkład z betonu C8/10 gr. 15 cm
Podsypka z pospółki gr. 30 cm zagęszczona

B

~~Beton spadkowy C20/25 szczelny W8~~
Płyta gr. 20cm z betonu B35/45 szczelnego W8 ze zbrojeniem rozproszonym 20kg/m^3
Izolacja z folii PE gr. 0,3 mm x 2
Podkład z betonu C8/10 gr. 15 cm
Podsypka z pospółki gr. 30 cm zagęszczona

C

Płyta warstwowa 15cm
Płatew BP/Z180x68/60x3mm
Dźwigar dachowy I 400PE

a

Tynk mineralny (lub inny cienkowarstwowy)
Ixolatka na kleju
Ściana żelbetowa gr. 40cm z betonu B35/45 szczelnego W8
Izolacja z folii PE gr. 0,3 mm x 2

b

Tynk mineralny (lub inny cienkowarstwowy)
Ixolatka na kleju
Ściana żelbetowa gr. 40cm z betonu B35/45 szczelnego W8

c

Płyta warstwowa gr. 15cm
Rura kwadratowa 80x80x5mm
Słupy ram nośnych HEB 300

mgr inż. arch. Anna Jando - Rzeteczyńska
uprawnienia budowlane do projektowania i kierowania robotami budowlanymi bez ograniczeń w specjalności architektonicznej w ogr. zakresie w spec. konstrukcyjnej
Nr upr. UAN-8346/84/85 Izba architektów PK-0180

Firma Wdrożeniowo - Wykonawcza "EKO-TECH"
39-200 Pustynia 154 c
tel.: 0-14-68-22-000, 695-599-575, e.mail: wojcik@op.pl

NAZWA I ADRES INWESTYCJI
Budowa Regionalnej Stacji Stabilizacji Tlenowej Odpadów Komunalnych dla potrzeb zagospodarowania odpadów metodą MBP w ramach Regionalnej Instalacji do Mechaniczno - Biologicznego Przetwarzania Odpadów Komunalnych w Tarnowie na działkach nr. ewid 58/11, 51/7, 51/10, 51/20, 70/2, 68/1, 68/3 w jednostce ewidencyjnej 126301_1, Tarnów, obręb Nr 0074.0074

	NR UPR:	DATA:	PODPIS:	TREŚĆ RYSUNKU:
ARCHITEKTURA				Przekrój B-B
Projektowała: mgr inż. arch. Anna Jando-Rzeteczyńska	UAN-8346/7/88	09.2012 r.		
Sprawdzała: mgr inż. arch. Magdalena Ligęska	Rz/A-14/11	09.2012 r.		INWESTOR:
Opracowali: mgr inż. arch. Krzysztof Wrona	——	09.2012 r.		Miejskie Przedsiębiorstwo Gospodarki Komunalnej Sp. z o.o. ul. Okrężna 11 33-100 Tarnów
KONSTRUKCJA				
Projektował: mgr inż.Teodor L. Mateja	138/74	09.2012 r.		
Sprawdzała: mgr inż. Bogusław Czarnik	120/89	09.2012 r.		
Opracował: mgr inż. Bartłomiej Dulowski	——	09.2012 r.		
INSTALACJE SANITARNE				
Projektował: mgr inż. Janusz Reguła	PDK/0134/POOS/04	09.2012 r.	——	
Sprawdzała: mgr inż. Magdalena Kliś	S-71/01	09.2012 r.	——	
Opracowała: mgr inż. Weronika Wójcik	——	09.2012 r.	——	
INSTALACJE ELEKTRYCZNE				
Projektował: Inż. Ryszard Bala	UAN-I-7342/294/04	09.2012 r.	——	
Sprawdzał: mgr inż. Tomasz Płęka	PDK/0144/PWOE/04	09.2012 r.	——	SKALA: 1 : 50 NR RYS.: 4