
PRZEKRÓJ A-A
SKALA 1:100

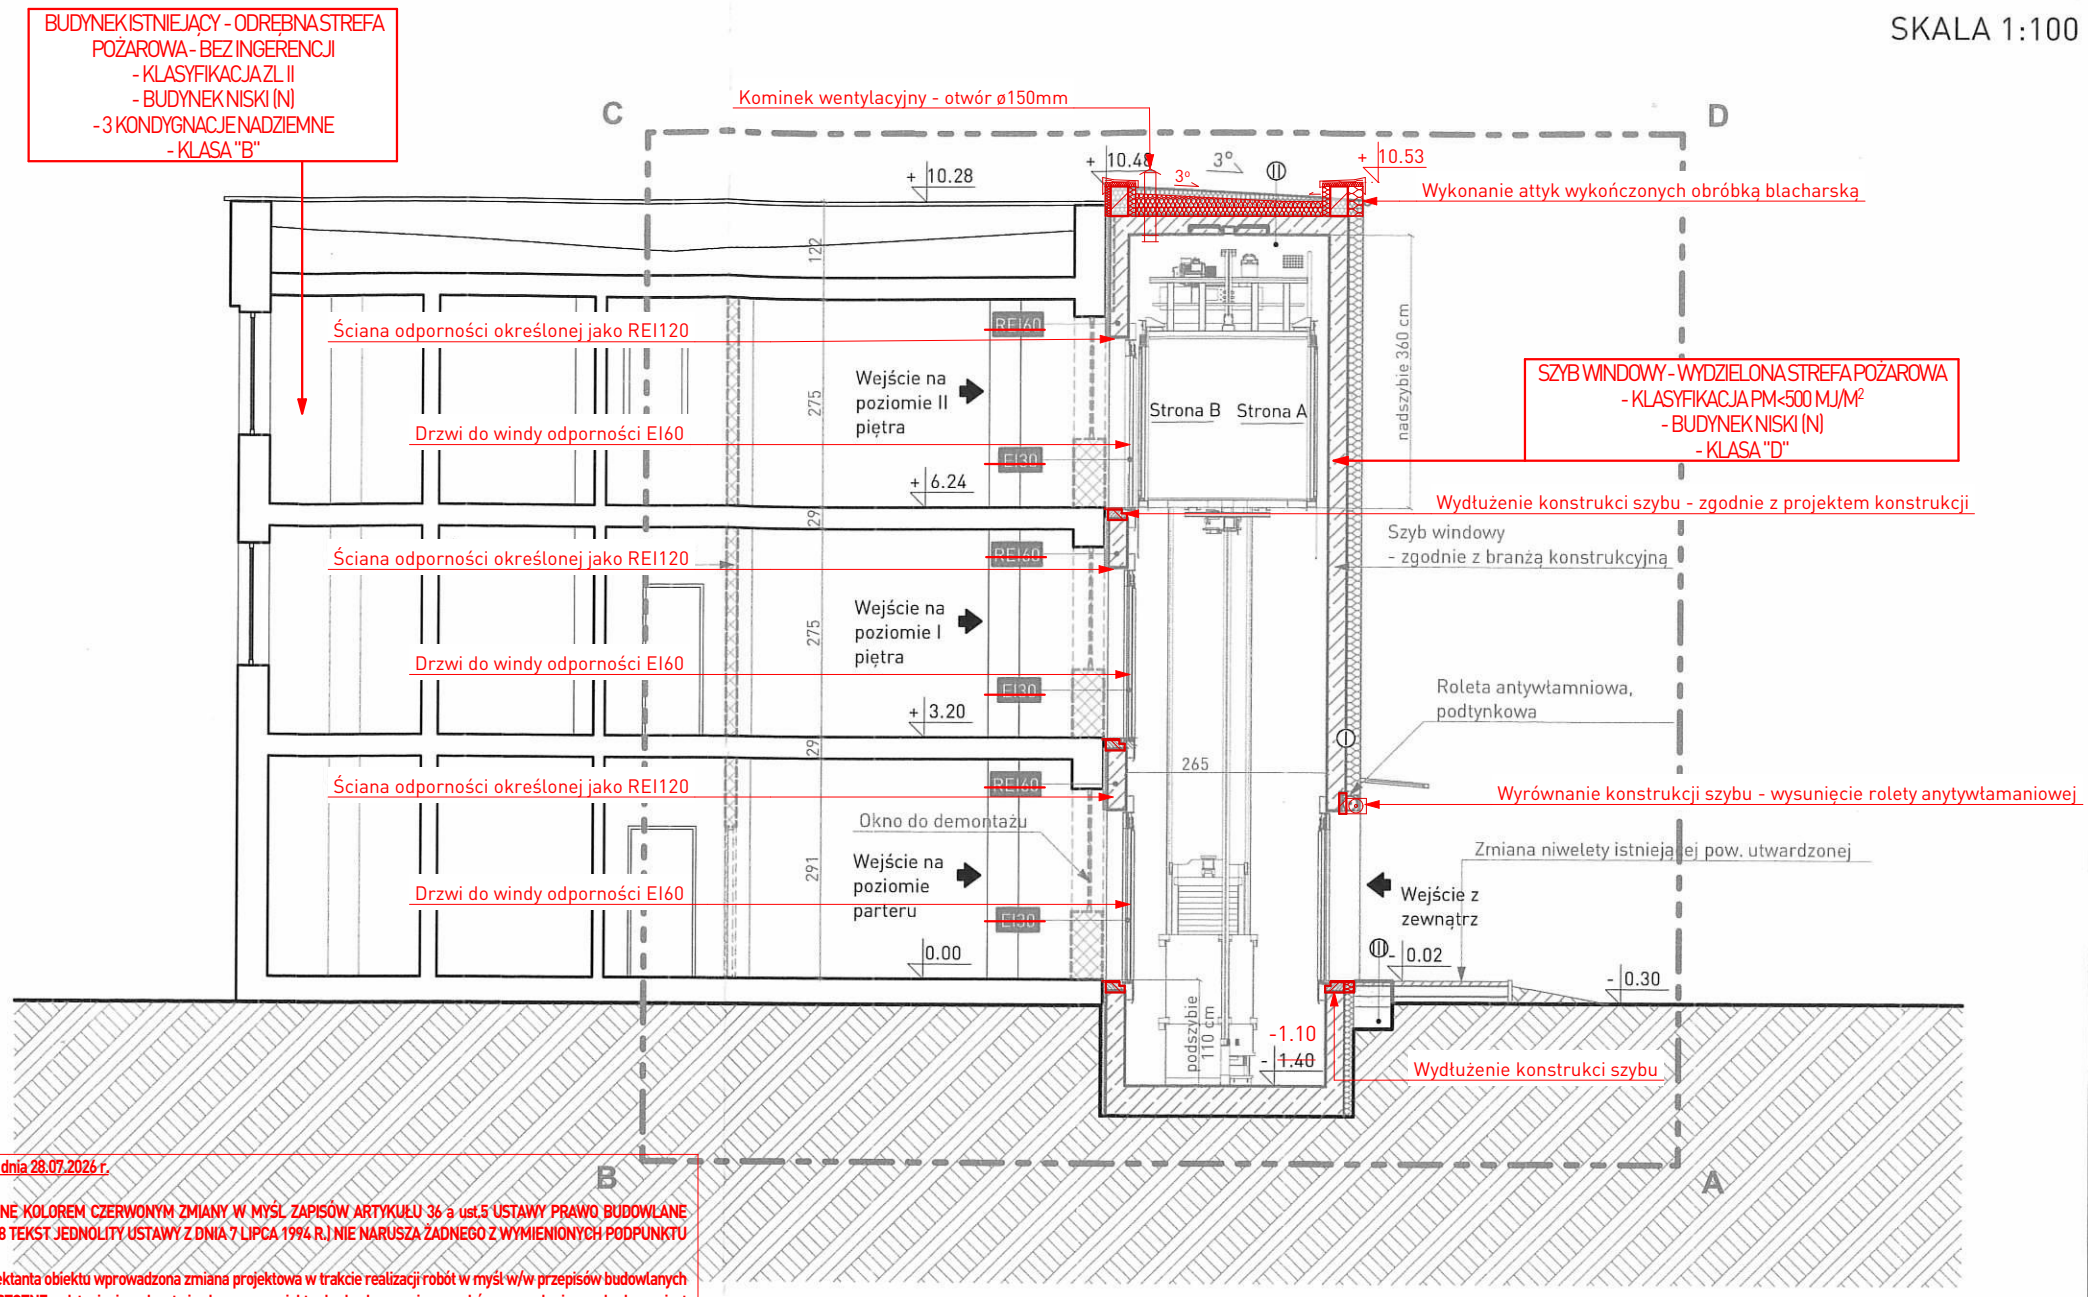

Krzeszowice dnia 28.07.2026 r.

WPROWADZONE KOLOREM CZERWONYM ZMIANY W MYŚL ZAPISÓW ARTYKUŁU 36 a ust.5 USTAWY PRAWO BUDOWLANE (DZ.U.2025.418 TEKST JEDNOLITY USTAWY Z DNIA 7 LIPCA 1994 R.) NIE NARUSZA ŻADNEGO Z WYMIENIONYCH PODPUNKTU NR.1-7.

W opinii projektanta obiektu wprowadzona zmiana projektowa w trakcie realizacji robót w myśl w/w przepisów budowlanych stanowi NIEISTOTNE odstąpienie od zatwierdzonego projektu budowlanego i warunków pozwolenia na budowę, jest dopuszczalna i nie wymaga uzyskania decyzji o zmianie pozwolenia na budowę.

Ⓘ
~~Blacha płaska na rąbek stojący~~ Membrana EPDM
Wełna mineralna (warstwa spadkowa) - ~~gr. 20-37 cm~~ gr. 20-28 cm
Strop żelbetowy

Ⓘ
Kostka brukowa gr. 8 cm
Podsypka cementowo-piaskowa 1:4, gr. 3 cm
Podbudowa zasadnicza z kruszywa łamanego 0/31,5mm stabilizowanego mechanicznie, gr. 15 cm
Podbudowa pomocnicza z kruszywa łamanego 0/63mm stabilizowanego mechanicznie, gr. 15 cm
Geowtóknina

Zmiany zostały wprowadzone na kopiach rysunków - projektu budowlanego, przetworzonych w formie elektronicznej. Zgodnych co do treści z rysunkami będącymi częścią projektu przetworzonymi, w wersji wektorowej i uzupełnionymi podpisami zatwierdzającymi dokumentację projektu budowlanego.

LEGENDA

- Elementy projektowane - objęte pozwoleniem na budowę
- Elementy do rozbiórki/likwidacji - objęte pozwoleniem na budowę
- Elementy istniejące - nieobjęte pozwoleniem na budowę
- Zakres opracowania projektu
- A ... B — Punkty narożne granic opracowania
- Ⓘ Projektowana ściana szybu windowego:
  - ściana żelbetowa gr. 25cm,
  - ocieplenie - wełna mineralna gr. 20 cm λ=0,033 W/mK

Starosta Oświęcimski
ul. Wyspiańskiego 10
32-602 Oświęcim

Wszelkie prawa zastrzeżone łącznie z prawem reprodukcji lub udostępnienia osobom trzecim tego rysunku lub jego części bez wyraźnego upoważnienia autora Biura Projektowego Draft (Dz.U. 24/1994 poz.83 art. 115-118)

Rewizje nr/data:	Temat rewizji - krótki opis: REWIZJA PROJEKTOWA(realizacyjna)- 28.07.2026 r.- Proszę o zrewidowanie realizacji i wprowadzenie określonych odporoności ogniowych.
Jednostka Projektowa:	DRAFT ENGINEERS Sp. Z O.O. UL. Krakowska 21 32-065 Krzeszowice www.biurodraft.com.pl e-mail:biuro@biurodraft.com.pl
Nazwa Inwestora:	FUNDACJA IM. BRATA ALBERTA W RADWANOWICACH Radwanowice 1 32-064 Rudawa
Nazwa obiektu budowlanego:	ROZBUDOWA BUDYNKU WARSZTATÓW TERAPII ZAJĘCIOWEJ FUNDACJI IM. BRATA ALBERTA POLEGAJĄCA NA BUDOWIE WINDY OSOBOWEJ ORAZ PRZEBUDOWIE W ZAKRESIE PRZEGRÓD ZEWNĘTRZNYCH. ROZBIÓRKA ORAZ BUDOWA ODCINKA WEWNĘTRZNEJ INSTALACJI KANALIZACJI DESZCZOWEJ NA DZ. EW. NR 836/564 W MIEJSCOWOŚCI CHEŁMEK, GMINA CHEŁMEK.
Adres obiektu budowlanego:	ul. Przemysłowa 2, 32-660 Chełmek — Nr działek inwestycji: 836/564
Branża:	ARCHITEKTURA — Stadium: PROJEKT BUDOWLANY — Nr projektu: 683/PA-K/09/2025
Funkcja:	Imię i nazwisko: — Nr uprawnień i specjalizacja: — Podpis: — Data opracowania:
Projektant PZT i proj. arch.-bud.:	mgr inż. arch. Grażyna Kuźniar — upr. bud. nr 77/98 architektoniczne bez ograniczeń
Sprawdzający proj. arch.-bud.:	mgr inż. arch. Radosław Żołubak — upr. bud. nr MPOIA/075/2015 architektoniczne bez ograniczeń
Projektant instalacji sanitarnych:	mgr inż. Małgorzata Banachowicz — nr upr. MAP/0493/PWOS/12 instalacje sanitarne - b.o.
Sprawdzający instalację sanitarną:	mgr inż. Grażyna Rutka — nr upr. UAN Upr.32/89 konstrukcyjno-budowlane - b.o. — styczeń 2026
Rysunek opracowała: mgr inż. arch. Dagmara Mstowska	Nazwa Rysunku: Przekrój A-A — Skala: 1:100 — Nr rys.: A-05